

酉阳府发〔2024〕6号

## 酉阳土家族苗族自治县人民政府 关于公布酉阳县烈士陵园等6处烈士纪念 设施保护范围划定方案的通知

各乡镇人民政府，各街道办事处，县级有关部门，有关单位：

为深入贯彻习近平总书记关于烈士褒扬工作重要指示精神，切实提升酉阳县烈士纪念设施管理保护水平，明确管理责任，根据《中华人民共和国英雄烈士保护法》《烈士褒扬条例》和《烈士纪念设施保护管理办法》相关规定，我县拟定了《酉阳县烈士陵园等6处烈士纪念设施保护范围划定方案》。该方案已经县第十八届人民政府第67次常务会议审议通过，现将酉阳县烈士陵

园等 6 处烈士纪念设施保护范围予以公布。请各单位认真落实保护管理措施，做好保护管理工作。

酉阳土家族苗族自治县人民政府

2024 年 9 月 11 日

（此件公开发布）

# 酉阳县烈士陵园等6处烈士纪念设施保护范围 划定方案

为深入贯彻落实习近平总书记关于烈士褒扬工作重要指示批示精神，切实保护好、管理好、运用好烈士纪念设施红色资源。根据《中华人民共和国英雄烈士保护法》《烈士褒扬条例》、《烈士纪念设施保护管理办法》相关规定和酉阳县烈士陵园等6处烈士纪念设施类别、规模、保护级别以及周边环境等情况，拟定本方案。

## 一、酉阳县烈士陵园

**地 址：**酉阳县龙潭镇陵园路30号

**保护级别：**省级烈士纪念设施

**保护范围：**东以陵园围墙为界；南以陵园围墙为界；西以陵园大门前马路为界；北以陵园围墙为界。

## 二、革命烈士纪念塔

**地 址：**酉阳县麻旺镇桂香村

**保护级别：**县级以下烈士纪念设施

**保护范围：**纪念塔向东延伸14米至农用地为界；纪念塔向南延伸11米至堡坎为界；纪念塔向西延伸7米至护栏为界；纪念塔向北延伸9米至房屋为界。

### **三、龙潭解放纪念碑**

**地 址：**酉阳县龙潭镇赵庄社区

**保护级别：**县级以下烈士纪念设施

**保护范围：**纪念碑向东延伸4米至栏杆为界；纪念碑向南延伸8米至居民房围墙为界；纪念碑向西延伸13米至居民房围墙为界；纪念碑向北延伸14米至花台为界。

### **四、红军烈士纪念碑**

**地 址：**酉阳县南腰界镇龙溪村1组

**保护级别：**县级以下烈士纪念设施

**保护范围：**纪念碑向东延伸5米至堡坎为界；纪念碑向南延伸3米至居民房前小路为界；纪念碑向西延伸10米至梯步上面坝子为界；纪念碑向北延伸4米至居民房为界。

### **五、中国工农红军二六军团会师纪念塔**

**地 址：**酉阳县南腰界镇南界村1组

**保护级别：**县级以下烈士纪念设施

**保护范围：**东以栏杆为界；南以栏杆为界；西以栏杆为界；北以栏杆为界。

### **六、中国工农红军二六军团南腰界会师大会纪念亭**

**地 址：**酉阳县南腰界镇南界村5组

**保护级别：**县级以下烈士纪念设施

**保护范围：**以纪念亭向东延伸8米为界；以纪念亭向南延伸8米为界；以纪念亭向西延伸8米为界；以纪念亭向北延伸8米为界。

烈士纪念设施保护范围内的土地和设施受法律保护，任何组织和个人不得在烈士纪念设施保护范围内从事与纪念英烈无关或者有损纪念英烈环境和氛围的活动，不得侵占烈士纪念设施保护范围内的土地和设施，不得破坏、污损烈士纪念设施。

- 附件：1.酉阳县烈士陵园保护范围—图则
- 2.革命烈士纪念塔保护范围—图则
- 3.龙潭解放纪念碑保护范围—图则
- 4.红军烈士纪念碑保护范围—图则
- 5.中国工农红军二六军团会师纪念塔红军烈士纪念碑保护范围—图则
- 6.中国工农红军二六军团南腰界会师大会纪念亭保护范围—图则

# 附件 1

酉阳县烈士陵园保护范围 — 图则		说明							
	烈士纪念设施名称	酉阳县烈士陵园							
	地址	重庆市酉阳县龙潭镇陵园路30号							
	保护级别	省级烈士纪念设施							
	保护范围	北以陵园围墙为界							
		南以陵园围墙为界							
		西以陵园大门前马路为界							
		东以陵园围墙为界							
	保护范围坐标	J1	X 3183681.413 Y 3659495.745	J6	X 3183685.305 Y 36595012.102	J13	X 3183653.474 Y 36595036.753	J18	X 3183670.583 Y 36595053.322
		J27	X 3183684.833 Y 36595084.176	J29	X 3183691.545 Y 36595101.975	J31	X 3183707.402 Y 36595123.492	J32	X 3183712.318 Y 36595159.139
		J37	X 3183716.288 Y 36595178.141	J42	X 3183682.622 Y 36595192.337	J48	X 3183649.351 Y 36595189.149	J55	X 3183634.093 Y 36595174.807
J58		X 3183618.385 Y 36595143.034	J61	X 3183595.603 Y 36595124.984	J63	X 3183582.268 Y 36595108.715	J65	X 3183585.269 Y 36595078.948	
J71		X 3183589.622 Y 36595008.172	J73	X 3183599.056 Y 36594988.180	J75	X 3183574.864 Y 36594968.521	J76	X 3183579.092 Y 36594949.393	
图例									
编制时间	2024年7月	图号	1						

# 附件 2

保护范围坐标	J1 X 3197747.676 Y 592879.552	J2 X 3197747.173 Y 592884.402	J3 X 3197743.218 Y 592893.352	J4 X 3197736.812 Y 592892.566	J5 X 3197731.919 Y 592890.592	J6 X 3197725.416 Y 592889.544	J7 X 3197733.326 Y 592876.
图例	保护范围线		烈士纪念馆本体范围																	
编制时间	2024年7月	图号	2																	


# 附件 3

龙潭解放纪念碑保护范围 ——图则		说明						
	烈士纪念设施名称	龙潭解放纪念碑						
	地址	重庆市酉阳县龙潭镇赵庄社区						
	保护级别	县级以下烈士纪念设施						
	保护范围	纪念碑向北延伸14米至花台为界						
		纪念碑向南延伸8米至居民房围墙为界						
纪念碑向西延伸13米至居民房围墙为界								
保护范围坐标	纪念碑向东延伸4米至栏杆为界							
	J1	X 3183845.358 Y 593843.995	J2	X 3183847.055 Y 593842.498	J3	X 3183848.749 Y 593837.565	J4	xx 3183854.844 Y 593834.234
	J5	x 3183848.037 Y 593821.099	J6	x 3183846.478 Y 593820.053	J7	X 3183832.261 Y 593827.489	J8	X 3183830.609 Y 593832.779
	J9	X 3183829.302 Y 593836.036	J10	X 3183825.824 Y 593839.863	J11	X 3183825.832 Y 593841.165	J12	X 3183835.877 Y 593842.430
	J13	X 3183835.691 Y 593844.617	J14	X 3183839.572 Y 593845.093	J15	X 3183839.827 Y 593842.997	J16	
	J17		J18		J19		J20	
	图例							
	编制时间	2024年7月		图号	3			

# 附件 4

红军烈士纪念碑保护范围——图则		说明	
		烈士纪念设施名称	红军烈士纪念碑																																							
		地址	重庆市酉阳县南腰界镇龙溪村1组																																							
		保护级别	县级以下烈士纪念设施																																							
		保护范围	纪念碑向北延伸4米至居民房为界 纪念碑向南延伸3米至居民房前小路为界 纪念碑向西延伸10米至梯步上面坝子为界 纪念碑向东延伸5米至堡坎为界																																							
保护范围坐标	<table border="1"> <tr> <td>J1</td> <td>X 3140084.730 Y 560445.104</td> <td>J2</td> <td>x 3140081.150 Y 560450.631</td> <td>J3</td> <td>x 3140082.458 Y 560451.362</td> <td>J4</td> <td>x 3140080.514 Y 560459.000</td> </tr> <tr> <td>J5</td> <td>X 3140078.779 Y 560463.147</td> <td>J6</td> <td>x 3140077.149 Y 560464.118</td> <td>J7</td> <td>x 3140068.389 Y 560459.803</td> <td>J8</td> <td>X 3140068.879 Y 560456.083</td> </tr> <tr> <td>J9</td> <td>x 3140071.761 Y 560452.222</td> <td>J10</td> <td>X 3140079.916 Y 560442.125</td> <td>J11</td> <td>x 3140082.325 Y 560443.496</td> <td>J12</td> <td></td> </tr> <tr> <td>J13</td> <td></td> <td>J14</td> <td></td> <td>J15</td> <td></td> <td>J16</td> <td></td> </tr> <tr> <td>J17</td> <td></td> <td>J18</td> <td></td> <td>J19</td> <td></td> <td>J20</td> <td></td> </tr>
图例	
编制时间	2024年7月	图号	4																																							

# 附件 5

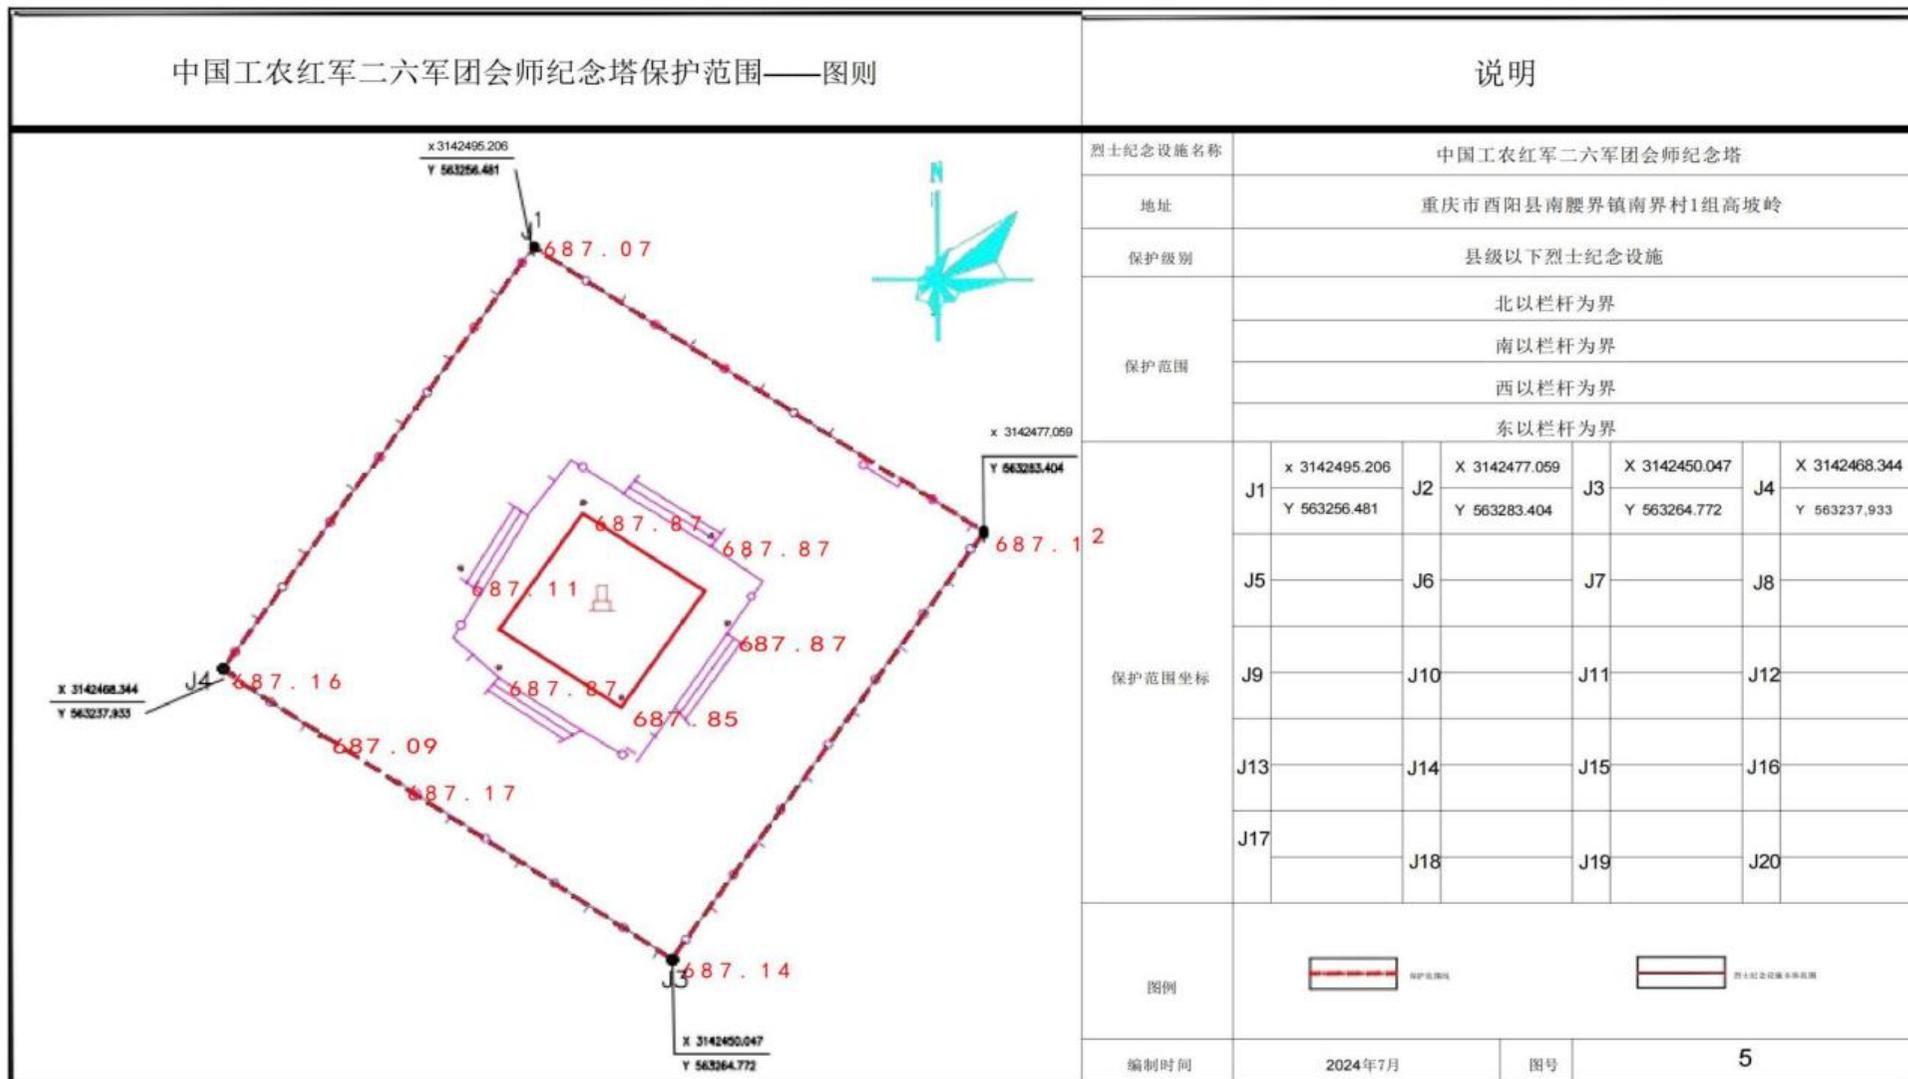

# 附件 6

